

U-2.482.498.2016.1

DECYZJA NR 469/06/2016

Na podstawie art. 39 ust. 1a, ust. 3, ust. 3a, ust 5, ustawy z dnia 21 marca 1985 r. o drogach publicznych (tekst jednolity Dz. U. z 2015 r., poz. 460 z późn. zm.), oraz art. 104 Kodeksu Postępowania Administracyjnego (tekst jednolity Dz.U. 2016, poz. 23), oraz uchwały Nr 779/153/16 Zarządu Województwa Mazowieckiego z dnia 24 maja 2016 roku w sprawie udzielenia upoważnienia P. Katarzynie Lalak-Mierzejewskiej pełniącej obowiązki Zastępcy Dyrektora ds. Utrzymania Dróg i Mostów w Mazowieckim Zarządzie Dróg Wojewódzkich w Warszawie, po rozpatrzeniu wniosku z dnia 12.05.2016 r. (data wpływu do MZDW – 12.05.2016 r.) złożonego przez:

Gmina Leszno
Al. Wojska Polskiego 21
05-084 Leszno

reprezentowana przez:

P. Anna Chudzicka
ul. Spokojna 20
05-152 Cybulice Małe

w sprawie zezwolenia na lokalizację sieci wodociągowej (przejście poprzeczne) w pasie drogowym drogi wojewódzkiej nr 888.

ZEZWALA SIĘ WNIOSKODAWCY

na lokalizację sieci wodociągowej (przejście poprzeczne) w pasie drogi wojewódzkiej nr 888 w miejscowości Feliksów ul. Kujawskiego, działka drogowa nr ewidencyjny: 29 obręb 0003 Feliksów, wg lokalizacji przedstawionej na mapie stanowiącej integralną część niniejszej decyzji.

Ustala się następujące warunki zezwolenia:

1. Jeżeli budowa, przebudowa lub remont drogi wymaga przełożenia urządzenia lub obiektu, o którym mowa w art. 39 ust. 3 (uzgodnionego niniejszą decyzją), koszt tego przełożenia ponosi jego właściciel, zgodnie z art. 39 ust. 5 ustawy o drogach publicznych,
2. **Projektowaną sieć wodociągową należy wykonać przed rozpoczęciem robót budowlanych związanych z rozbudową drogi wojewódzkiej nr 888,**
3. Przejście poprzeczne pod drogą wojewódzką wykonać metodą przewiertu/przecisku, bez naruszania warstw konstrukcyjnych drogi, umieszczając urządzenie w rurze osłonowej w granicach zajmowanego pasa drogowego,
4. Komory robocze zlokalizować poza pasem drogowym drogi wojewódzkiej,
5. Wnioskodawca ponosi koszty związane z likwidacją kolizji urządzeń,
6. Wykonać inwentaryzację geodezyjną powykonawczą, jeden egzemplarz przekazać do Rejonu Drogowego Grodzisk Mazowiecki,
7. Naruszony pas drogowy należy przywrócić do stanu pierwotnego zgodnie z przepisami i warunkami zawartymi w Rozporządzeniu Ministra Transportu i Gospodarki Morskiej z dnia 2 marca 1999 r. w sprawie warunków technicznych, jakim powinny odpowiadać drogi i ich usytuowanie (Dz. U. Nr 43 poz. 430).

Niniejsza decyzja stanowi również oświadczenie zezwalające na dysponowanie nieruchomością na cele budowlane (art. 32 i 33 ustawy z dnia 7 lipca 1994 r. Prawo budowlane), w zakresie wynikającym z uzgodnionej lokalizacji obiektu.

UZASADNIENIE

Zgodnie z art. 39 ust 1a ustawy o drogach publicznych jeżeli warunki techniczne i wymogi bezpieczeństwa pozwalają na lokalizację infrastruktury telekomunikacyjnej, urządzeń służących do doprowadzania lub odprowadzania płynów, pary, gazu, energii elektrycznej oraz urządzeń związanych z ich eksploatacją nie stosuje się zakazu określonego w art. 39 ust. 1 pkt. 1, który zabrania lokalizacji obiektów budowlanych, umieszczania urządzeń, przedmiotów i materiałów niezwiązanych

z potrzebami zarządzania drogami lub potrzebami ruchu drogowego. W uznaniu organu I instancji w niniejszej sprawie zachodzą przesłanki określone w art. 39 ust. 1a ustawy uzasadniające wyrażenie zgody na lokalizowanie w pasie drogowym drogi wojewódzkiej nr 888 sieci wodociągowej (przejście poprzeczne).

Lokalizacja nie powinna wpływać negatywnie na funkcjonowanie układu drogowego pod warunkiem zachowania przez stronę wnioskującą ww. warunków.

Decyzja jest zgodna z wnioskiem strony.

POUCZENIE

Od niniejszej decyzji służy stronie odwołanie do Samorządowego Kolegium Odwoławczego w Warszawie, ul. Kielecka 44, za pośrednictwem Mazowieckiego Zarządu Dróg Wojewódzkich w Warszawie w terminie 14 dni od dnia jej doręczenia.

Niniejsza decyzja nie upoważnia do prowadzenia robót w pasie drogowym.

Przed przystąpieniem do prowadzenia robót budowlanych Inwestor winien:

1. dokonać uzgodnienia z Rejonem Drogowym Grodzisk Mazowiecki projektu budowlanego urządzenia (przed uzyskaniem pozwolenia na budowę / zgłoszeniem robót),
2. uzyskać pozwolenie na budowę w trybie i na zasadach określonych w przepisach ustawy Prawo budowlane lub dokonać zgłoszenia wykonywania robót. W przypadku przyłączy dokonać zgłoszenia wykonywania robót budowlanych lub bez zgłoszenia w trybie art. 29a ustawy Prawo budowlane,
3. zatwierdzić w Departamencie Nieruchomości i Infrastruktury Urzędu Marszałkowskiego Województwa Mazowieckiego ul. Jagiellońska 36, 03-719 Warszawa - projekt organizacji ruchu i zabezpieczenia miejsca robót na czas budowy (zgodnie z § 1 ust. 3 pkt. 2 Rozporządzenia Rady Ministrów z dnia 1 czerwca 2004 r. w sprawie określania warunków zezwoleń na zajęcie pasa drogowego, Dz. U. z 2004 r. Nr 140, poz. 1481),
4. uzyskać w Rejonie Drogowym Grodzisk Mazowiecki zezwolenie na umieszczenie przedmiotowego urządzenia w pasie drogowym oraz zezwolenie na prowadzenie robót w pasie drogowym.

Z up. ZARZĄDU WOJEWÓDZTWA MAZOWIECKIEGO
Zastępca Dyrektora
Mazowieckiego Zarządu Dróg Wojewódzkich
w Warszawie

inż. Katarzyna Lalak-Mierzejewska

Otrzymują:

① P. Anna Chudzicka
ul. Spokojna 20
05-152 Cybulice Małe

Do wiadomości:

1. Rejon Drogowy Grodzisk Maz.
2. a/a

Decyzja Nr 469/06/2016

z dnia 15.06.2016 r.

Poświadcza się, że niniejszy dokument został opracowany w wyniku prac geodezyjnych i kartograficznych, których rezultaty zawiera operat techniczny wpisany do ewidencji materiałów państwowego zasobu geodezyjnego i kartograficznych.

STAROSTA WARSZAWSKI ZACHODNI
 Identyfikator ewidencyjny materiału zasobu - operatu technicznego: P.1432.2016.1942

20.04.2016

Data wpisania operatu technicznego do ewidencji materiałów zasobu


Z URZĘDZU STAROSTY
 inż. *Małgorzata Reguła*
 Kierownik Referatu Archiwizacji i Udostępniania Danych

.....
 Imię, nazwisko i podpis osoby reprezentującej organ

MAPA DO CELÓW PROJEKTOWYCH	
w. Feliksów dz. ew. 29, 31/3 (gm. Leszno)	
KERIG	OD.UJ.6640.1.1050.2016 Feliksów
Miejscowość: Jednostka ewidencyjna	143204_2 Leszno
Identyfikator Nazwa	0003 Feliksów
Obwód ewidencyjny Nazwa	1:500 Feliksów
Skala mapy Siecja	prostokątnych płaskich wysokości
Nazwa układu współrzędnych	mapa numeryczna 12.M-2M11-12 PUMG 2000 Kronsztedt 2008
Oznaczenie obszaru, który był przedmiotem aktualizacji w miesiącu marzec 2016	kolor zielony
Oznaczenie i informacje o sizerobnościach gruntowych mających wpływ na zagospodarowanie gruntów zlokalizowanych w granicach projektowanej inwestycji	wykonano bez ustalenia obciążeń
Oznaczenie symbolu konturu użytku gruntowego, który nie jest uwzględniony w bazie danych ewidencji gruntów i budynków	brak
Nie wyklucza się istnienia w terenie innych nie wykazanych na niniejszej mapie urządzeń podziemnych, które nie były zgłoszone do inwentaryzacji.	

[Signature]
 mgr inż. **Mirosław Kilim**
 Upr. geodezyjne 10072990

21 KWI 2016

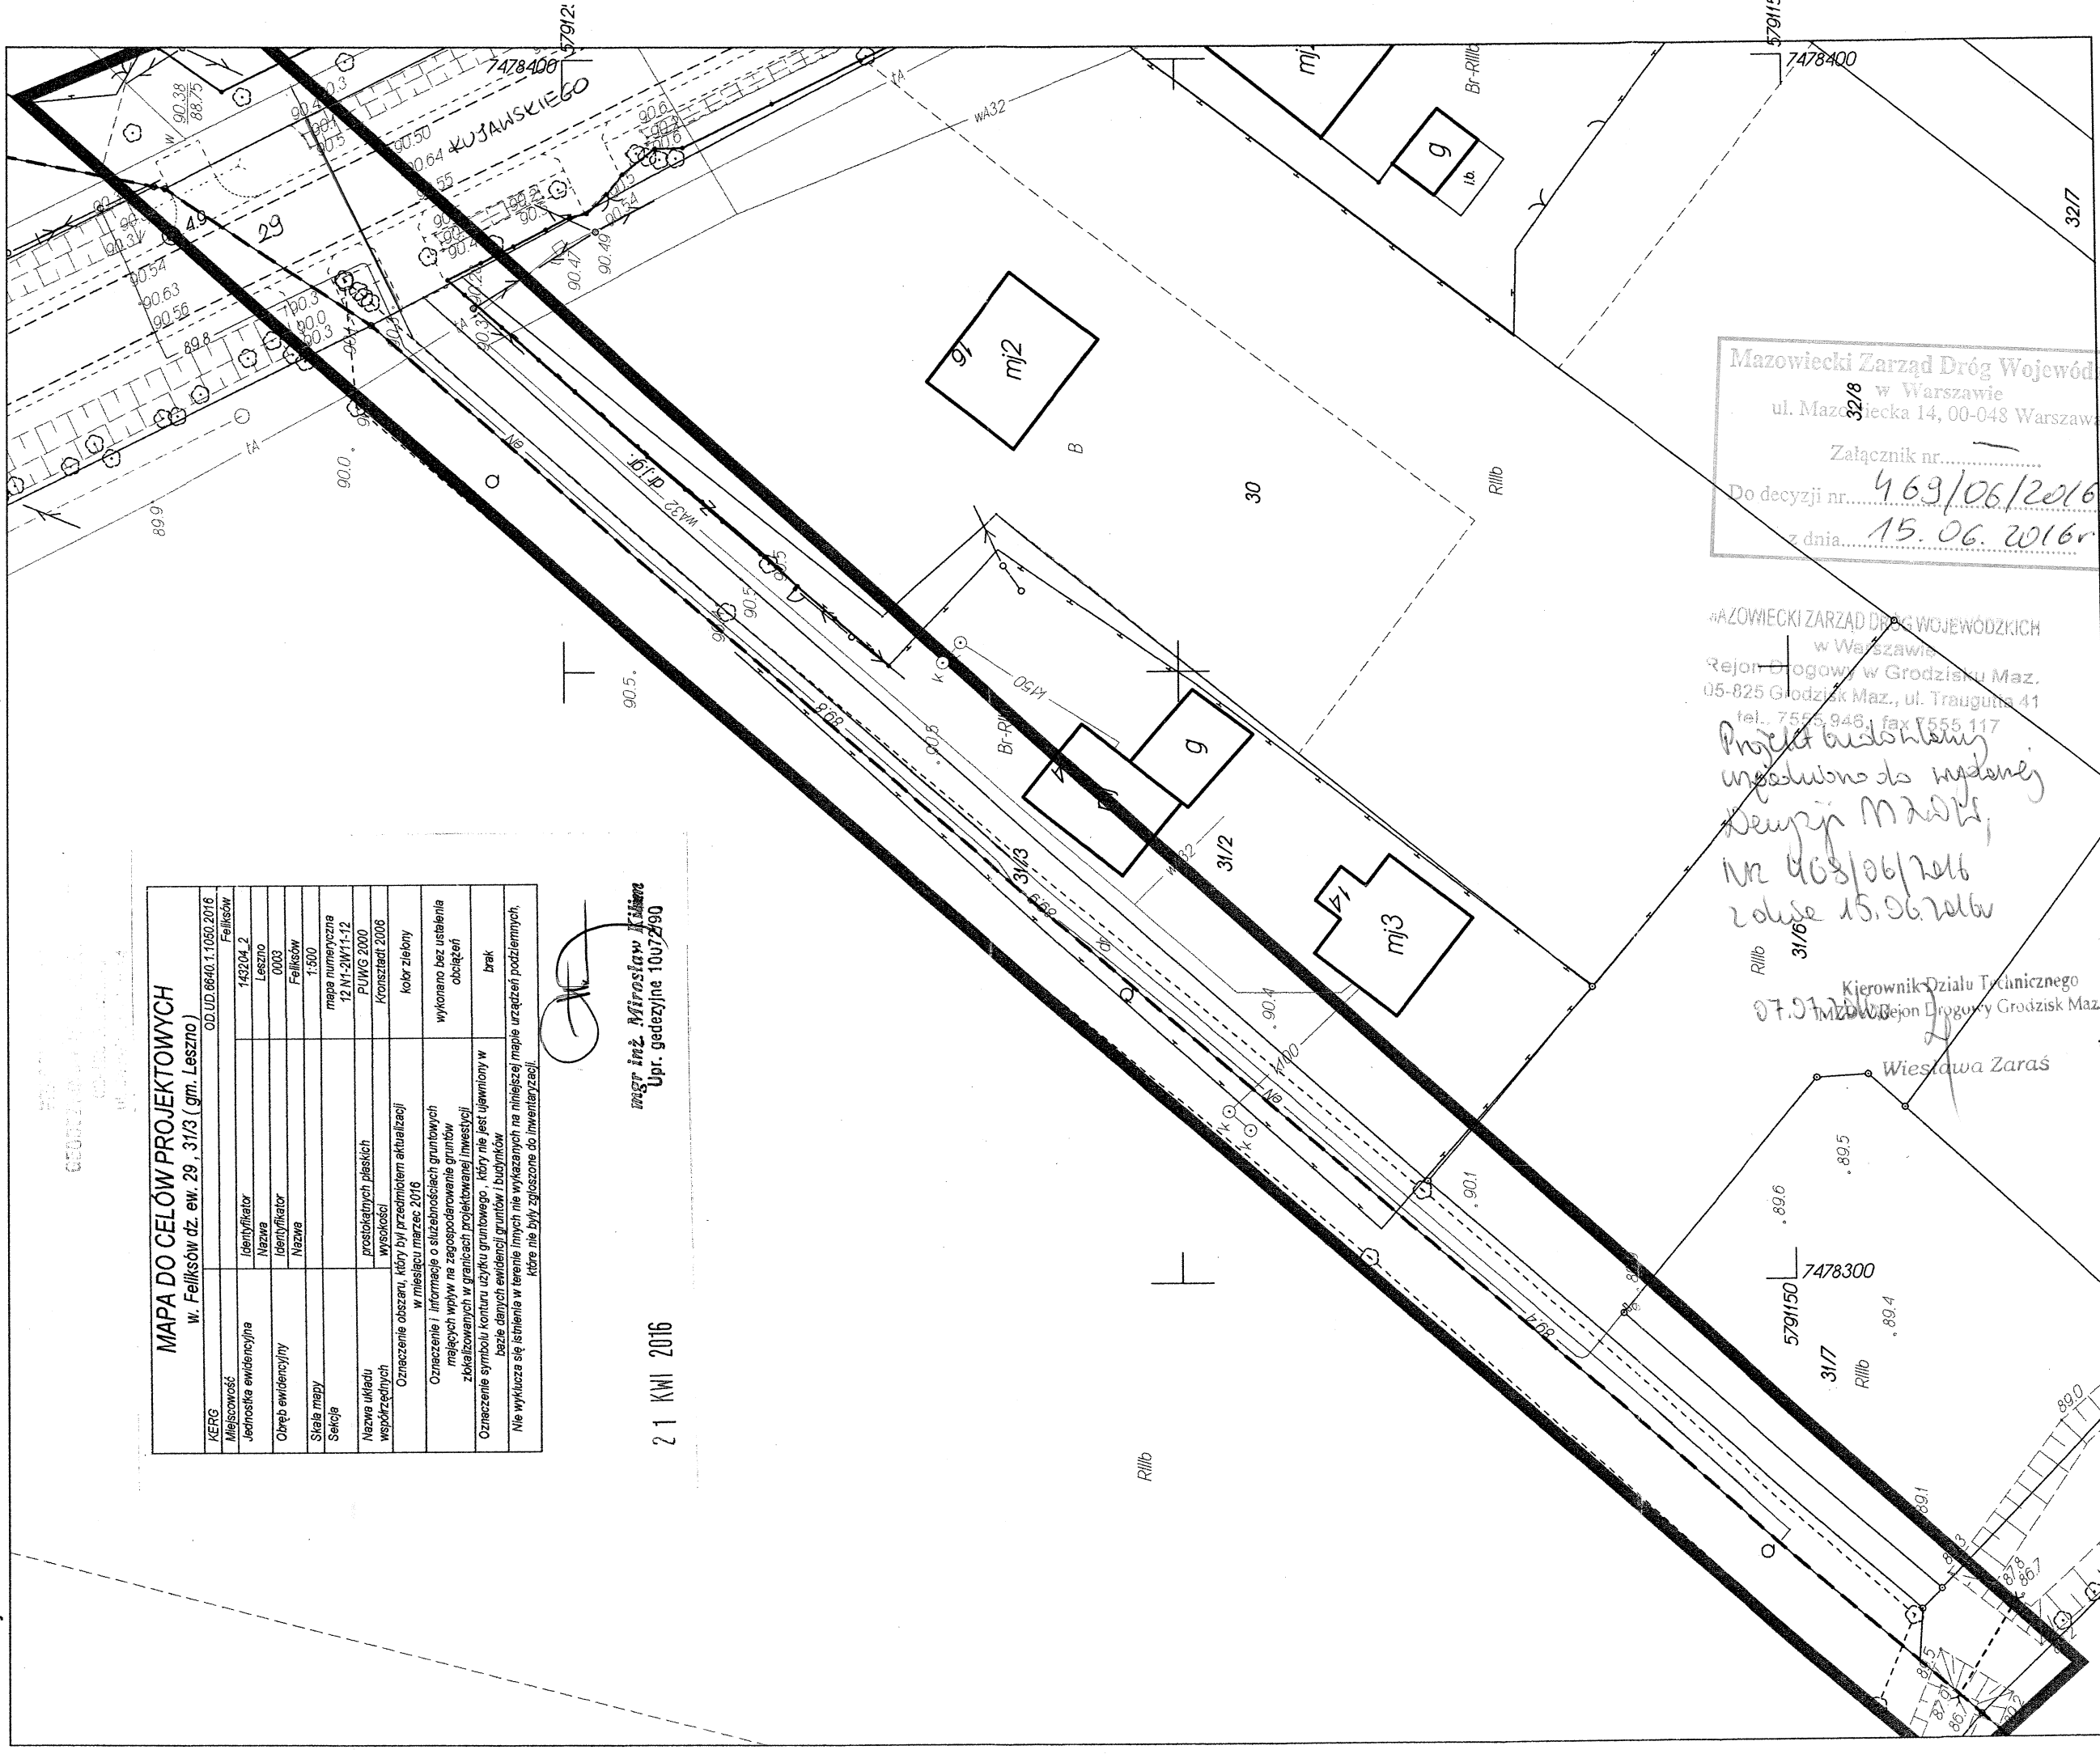

Mazowiecki Zarząd Dróg Wojewódzkich
 w Warszawie
 ul. Mazowiecka 14, 00-048 Warszawa
 Załącznik nr.....
 Do decyzji nr..... **469/06/2016**
 z dnia..... **15.06.2016r**

Mazowiecki Zarząd Dróg Wojewódzkich
 w Warszawie
 Rejon Drógowy w Grodzisku Maz.
 05-825 Grodzisk Maz., ul. Traugutta 41
 tel. 7555 948, fax 7555 117
*Projekt budowlany
 umieszczono do wydanej
 decyzji MZDK,
 Nr 469/06/2016
 z dnia 15.06.2016*
 R111b 31/6
 Kierownik Działu Technicznego
[Signature]
 Rejon Drógowy Grodzisk Maz.
 Wiesława Zaras

Rodzaj pracy: Akt. mapy zas., Wykonawca: KILIM MIROSLAW, Ident. zgłoszenia pracy geodezyjnej: OD.UJ.6640.1.1050.2016
 Punkty zatamania granic przedstawione na mapie, nie oznaczone symbolem kółka pochodzą z wektoryzacji mapy ewidencyjnej w skali 1:5000.
 Położenie tych punktów może nie spełniać wymagań dokładnościowych przewidzianych
 Rozporządzeniem Ministra Rozwoju Regionalnego i Budownictwa w sprawie ewidencji gruntów i budynków (Dz U Nr 38 poz 454 z 2001 r. z późn. zm.)
 Opracowano systemem GEO-MAP, Skala 1 : 500, PL-2000, czcionka pochyla przedstawiono rządne w układzie Kronsztedt 2006, rządne opisane czcionką prostą pochodzą i innych układów wysokościowych,
 25