	Nazwa	Leszno
Obręb ewidencyjny	Identyfikator	143204_2.0011
	Nazwa	Leszno
Skala mapy		1:500
Sekcja		1 N1-2W13-14 numeryczna
Nazwa układu współrzędnych	prostokątnych płaskich	2000
	wysokości	K-2006
Oznaczenie obszaru, który był przedmiotem aktualizacji w miesiącu wrzesień 2012		kolor zielony
Oznaczenie i informacje o służebnościach gruntowych mających wpływ na zagospodarowanie gruntów zlokalizowanych w granicach projektowanej inwestycji		**wykonano bez ustalenia obciążeń**
Oznaczenie symbolu konturu użytku gruntowego, który nie jest ujawniony w bazie danych ewidencji gruntów i budynków		**brak**
Nie wyklucza się istnienia w terenie innych nie wykazanych na niniejszej mapie urządzeń podziemnych, które nie były zgłoszone do inwentaryzacji.		

mgr inż. Mirosław Kilim
Upr. geodezyjne 10072/90

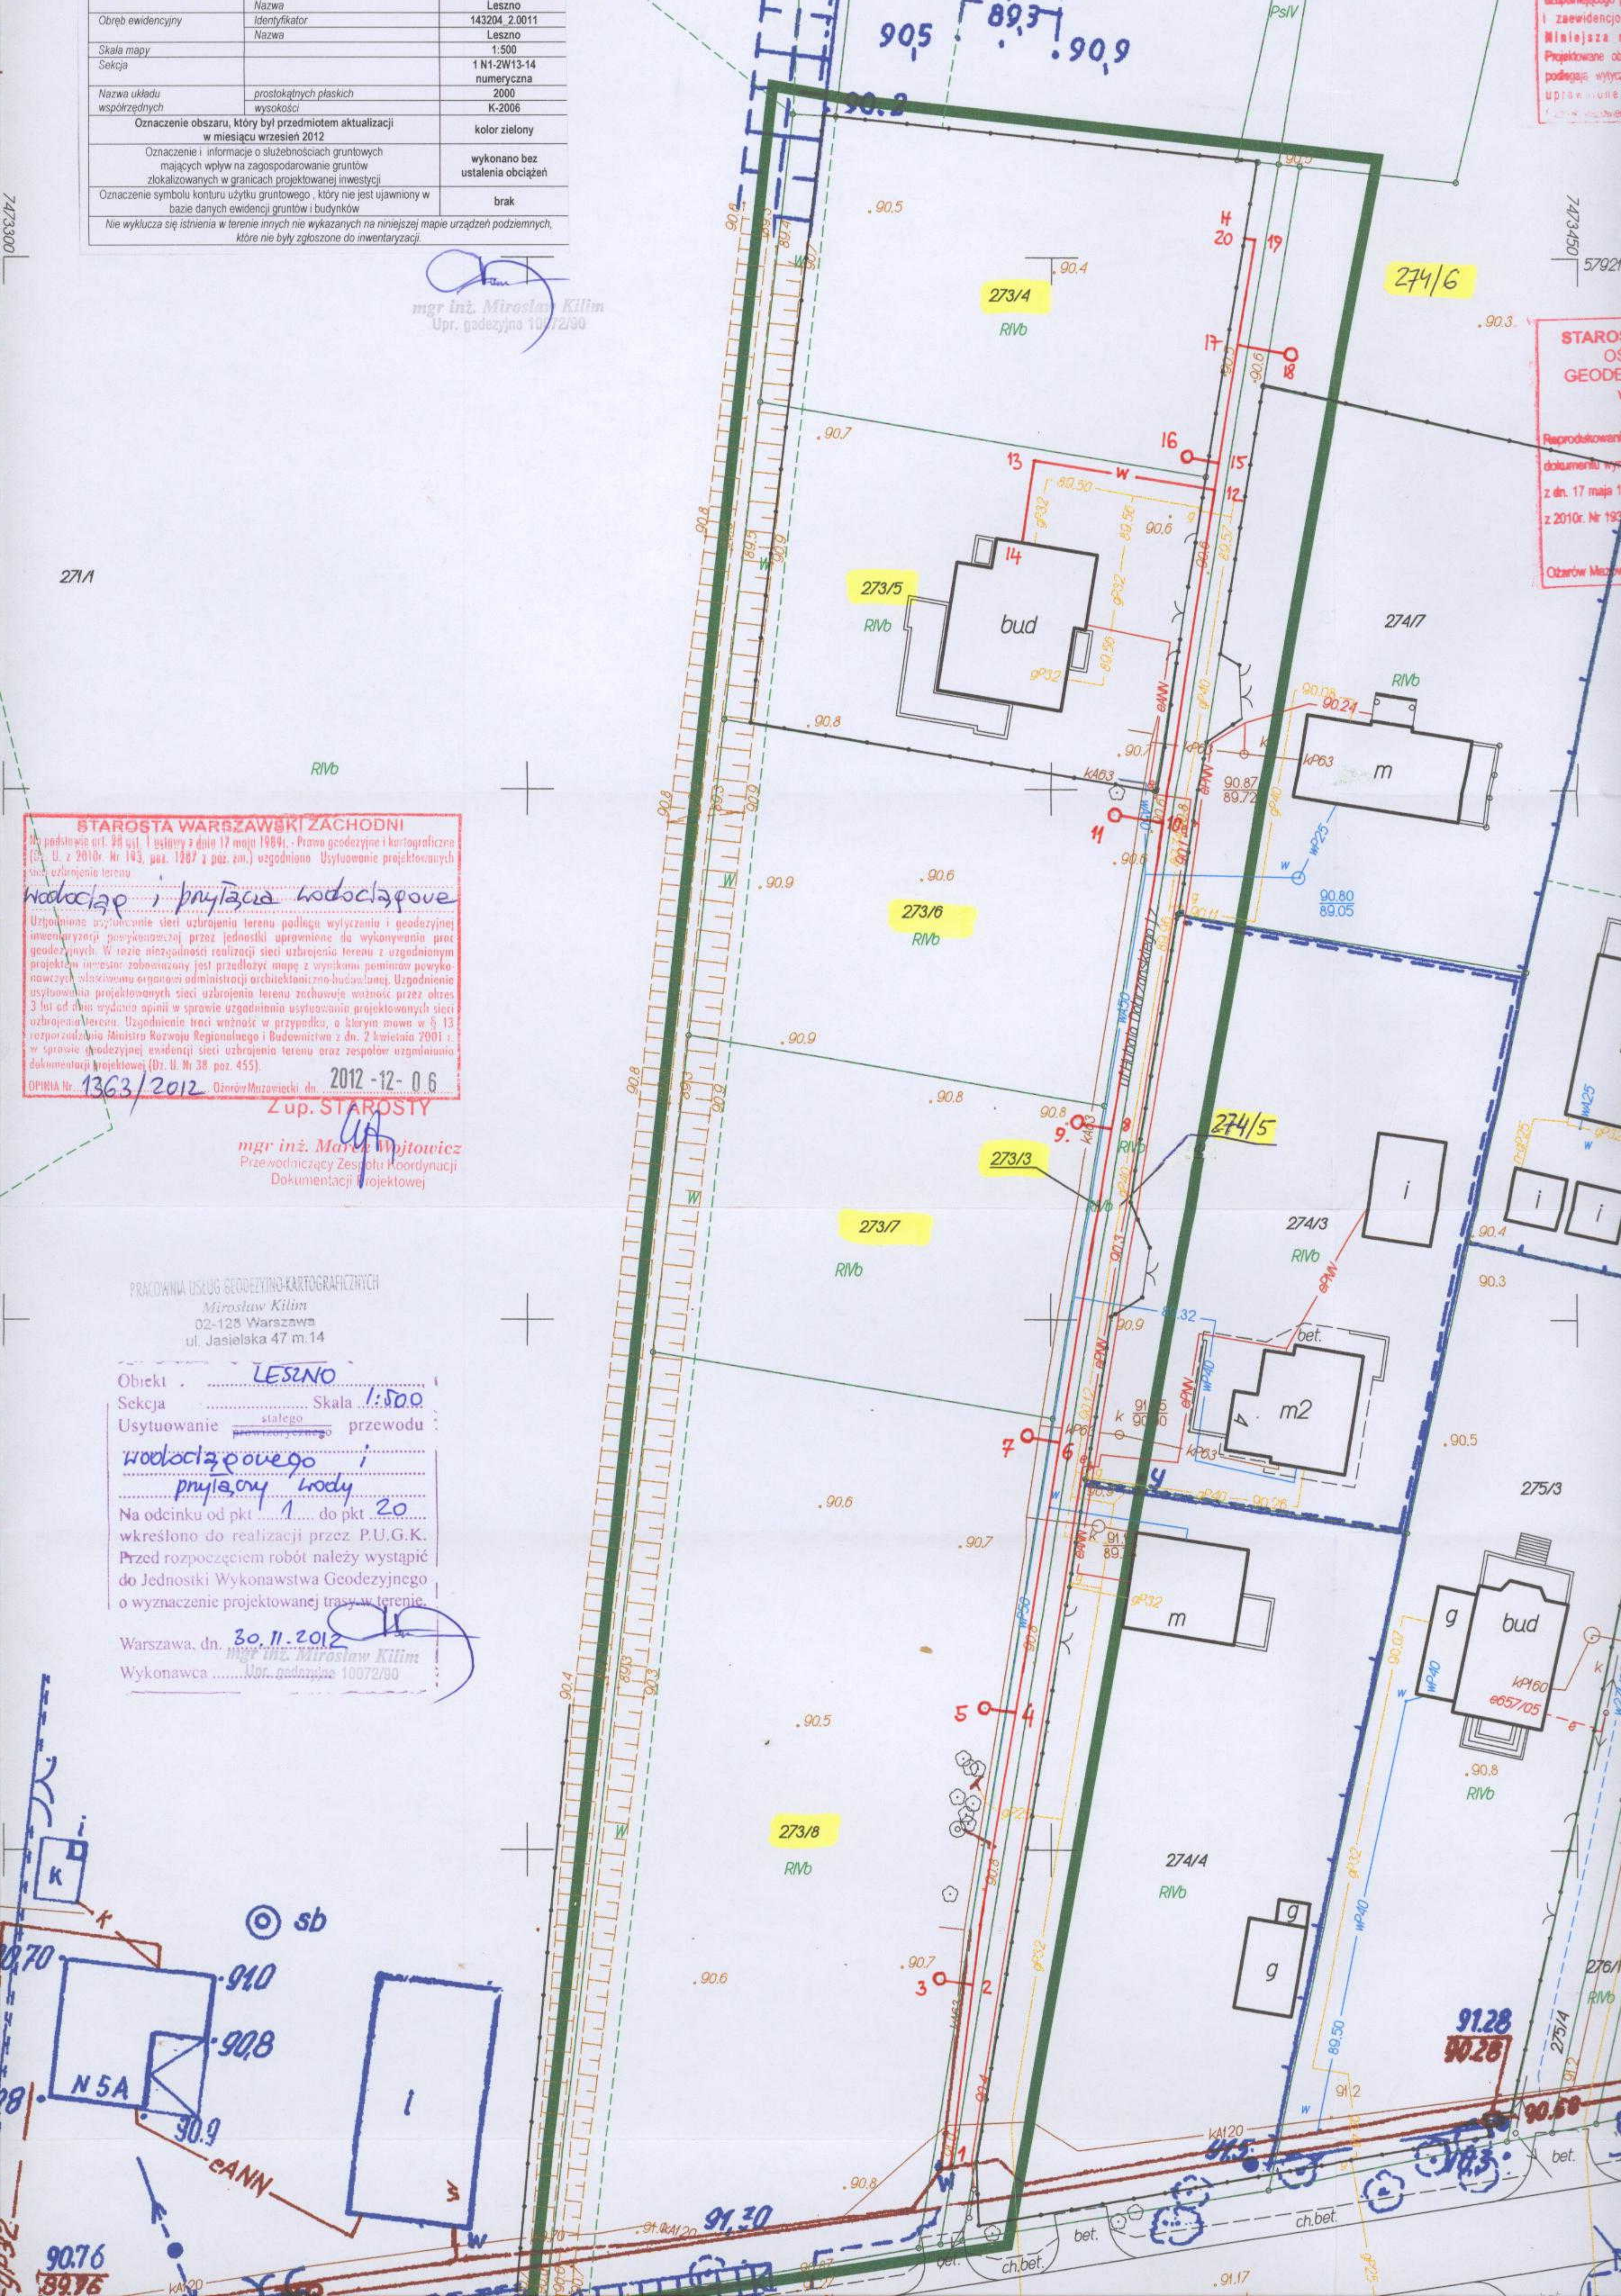

STAROSTA WARSZAWSKI ZACHODNI

Na podstawie art. 28 ust. 1 ustawy z dnia 17 maja 1989r. - Prawo geodezyjne i kartograficzne (Dz. U. z 2010r. Nr 193, poz. 1287 z póź. zm.) uzgodniono Usytuowanie projektowanych sieci uzbrojenia terenu

wodociąg i przyłącza wodociągowe

Uzgodnione usytuowanie sieci uzbrojenia terenu podlega wytyczeniu i geodezyjnej inwentaryzacji powykonawczej przez jednostki uprawnione do wykonywania prac geodezyjnych. W razie niezgodności realizacji sieci uzbrojenia terenu z uzgodnionym projektem inwestor zobowiązany jest przedłożyć mapę z wynikami pomiarów powykonawczych właściwemu organowi administracji architektoniczno-budowlanej. Uzgodnienie usytuowania projektowanych sieci uzbrojenia terenu zachowuje ważność przez okres 3 lat od dnia wydania opinii w sprawie uzgodnienia usytuowania projektowanych sieci uzbrojenia terenu. Uzgodnienie traci ważność w przypadku, o którym mowa w § 13 rozporządzenia Ministra Rozwoju Regionalnego i Budownictwa z dn. 2 kwietnia 2001 r. w sprawie geodezyjnej ewidencji sieci uzbrojenia terenu oraz zespołów uzgadniania dokumentacji projektowej (Dz. U. Nr 38 poz. 455).

OPINIA Nr 1363/2012 Ożarów Mazowiecki dn. 2012-12-06

Z up. STAROSTY

mgr inż. Marek Wojtowicz
Przewodniczący Zespołu Koordynacji Dokumentacji Projektowej

PRACOWNIA USŁUG GEODEZYJNO-KARTOGRAFICZNYCH
Mirosław Kilim
02-128 Warszawa
ul. Jasielska 47 m.14

Obiekt LESZNO
Sekcja ...... Skala 1:500
Usytuowanie stałego przewodu
wodociągowego i przyłącza wody
Na odcinku od pkt 1 do pkt 20
wkreślono do realizacji przez P.U.G.K.
Przed rozpoczęciem robót należy wystąpić do Jednostki Wykonawstwa Geodezyjnego o wyznaczenie projektowanej trasy w terenie.

Warszawa, dn. 30.11.2012
Wykonawca mgr inż. Mirosław Kilim Upr. geodezyjne 10072/90